





Fasade sør sørøst 1:100



Fasade vest sørvest 1:100

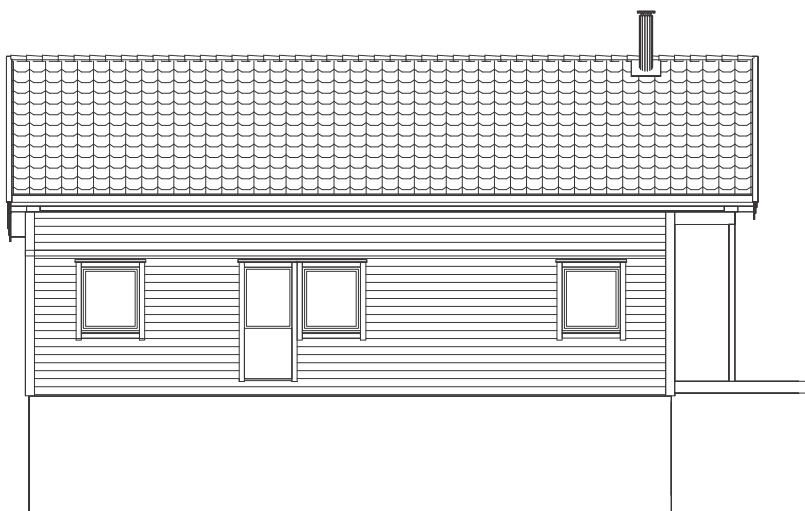

Fasade nord nordvest 1:100

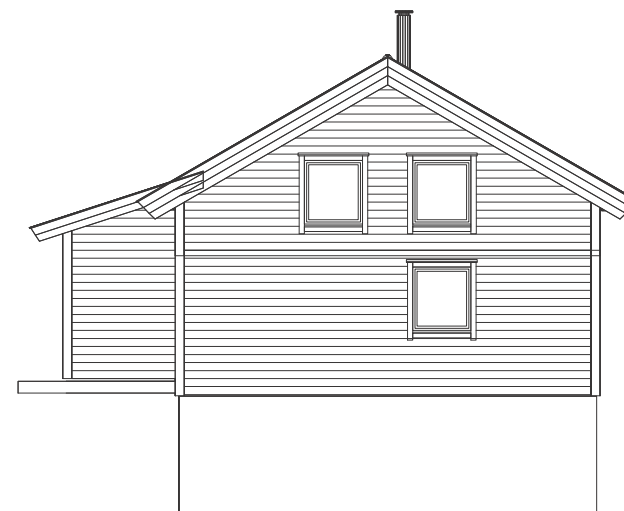

Fasade øst nordøst 1:100

BYGGKommUNE:	GNR/BNR:	POSTNR:	POSTSTED:
Kvinnherrad	251/7	5498	Matre
ADRESSE:			
Bjørkestølen 4			
TILTAKSHAVER:			
Einar Holsvik			
TEGNINGEN VISER:		MÅLESTOKK:	FORMAT:
Fasader		1:100	A3
STATUS:		DATO:	
FDV / som bygget-tegninger		19.11.24	