



Plan H01 1:100

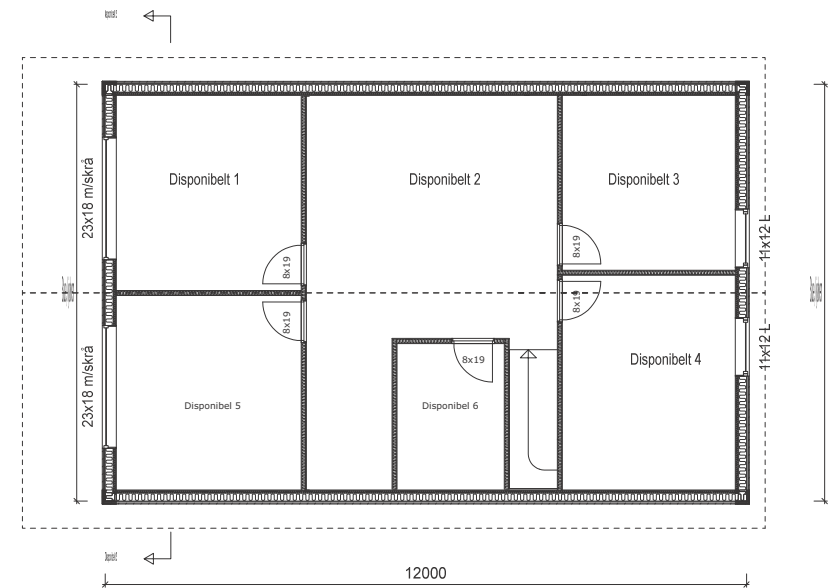

Plan H02/loft 1:100

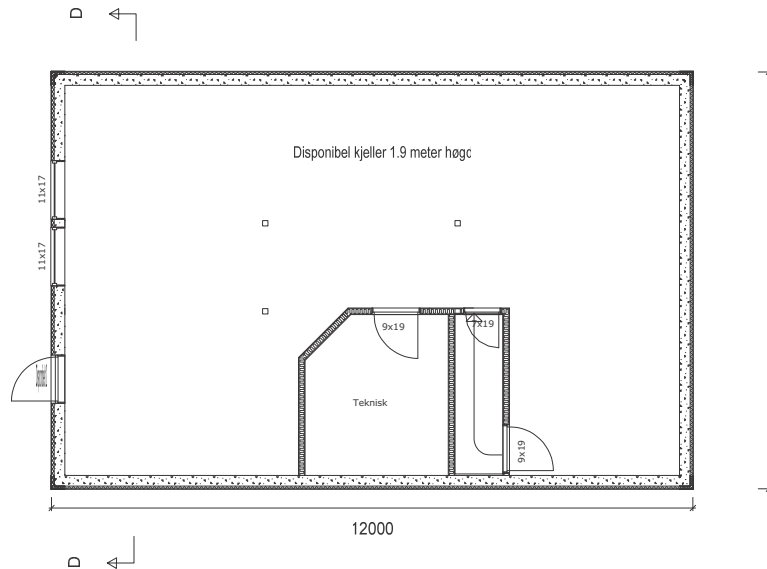

Plan U01/kjeller 1:100

BYGGEKommUNE:	GNR/BNR:	POSTNR:	POSTSTED:
Kvinnherrad	251/7	5498	Matre
ADRESSE:			
Bjørkestølen 4			
TILTAKSHAVER:			
Einar Holsvik			
TEGNINGEN VISER:		MÅLESTOKK:	FORMAT:
Plan		1:100	A3
STATUS:		DATO:	
FDV / som bygget-tegninger		19.11.24	