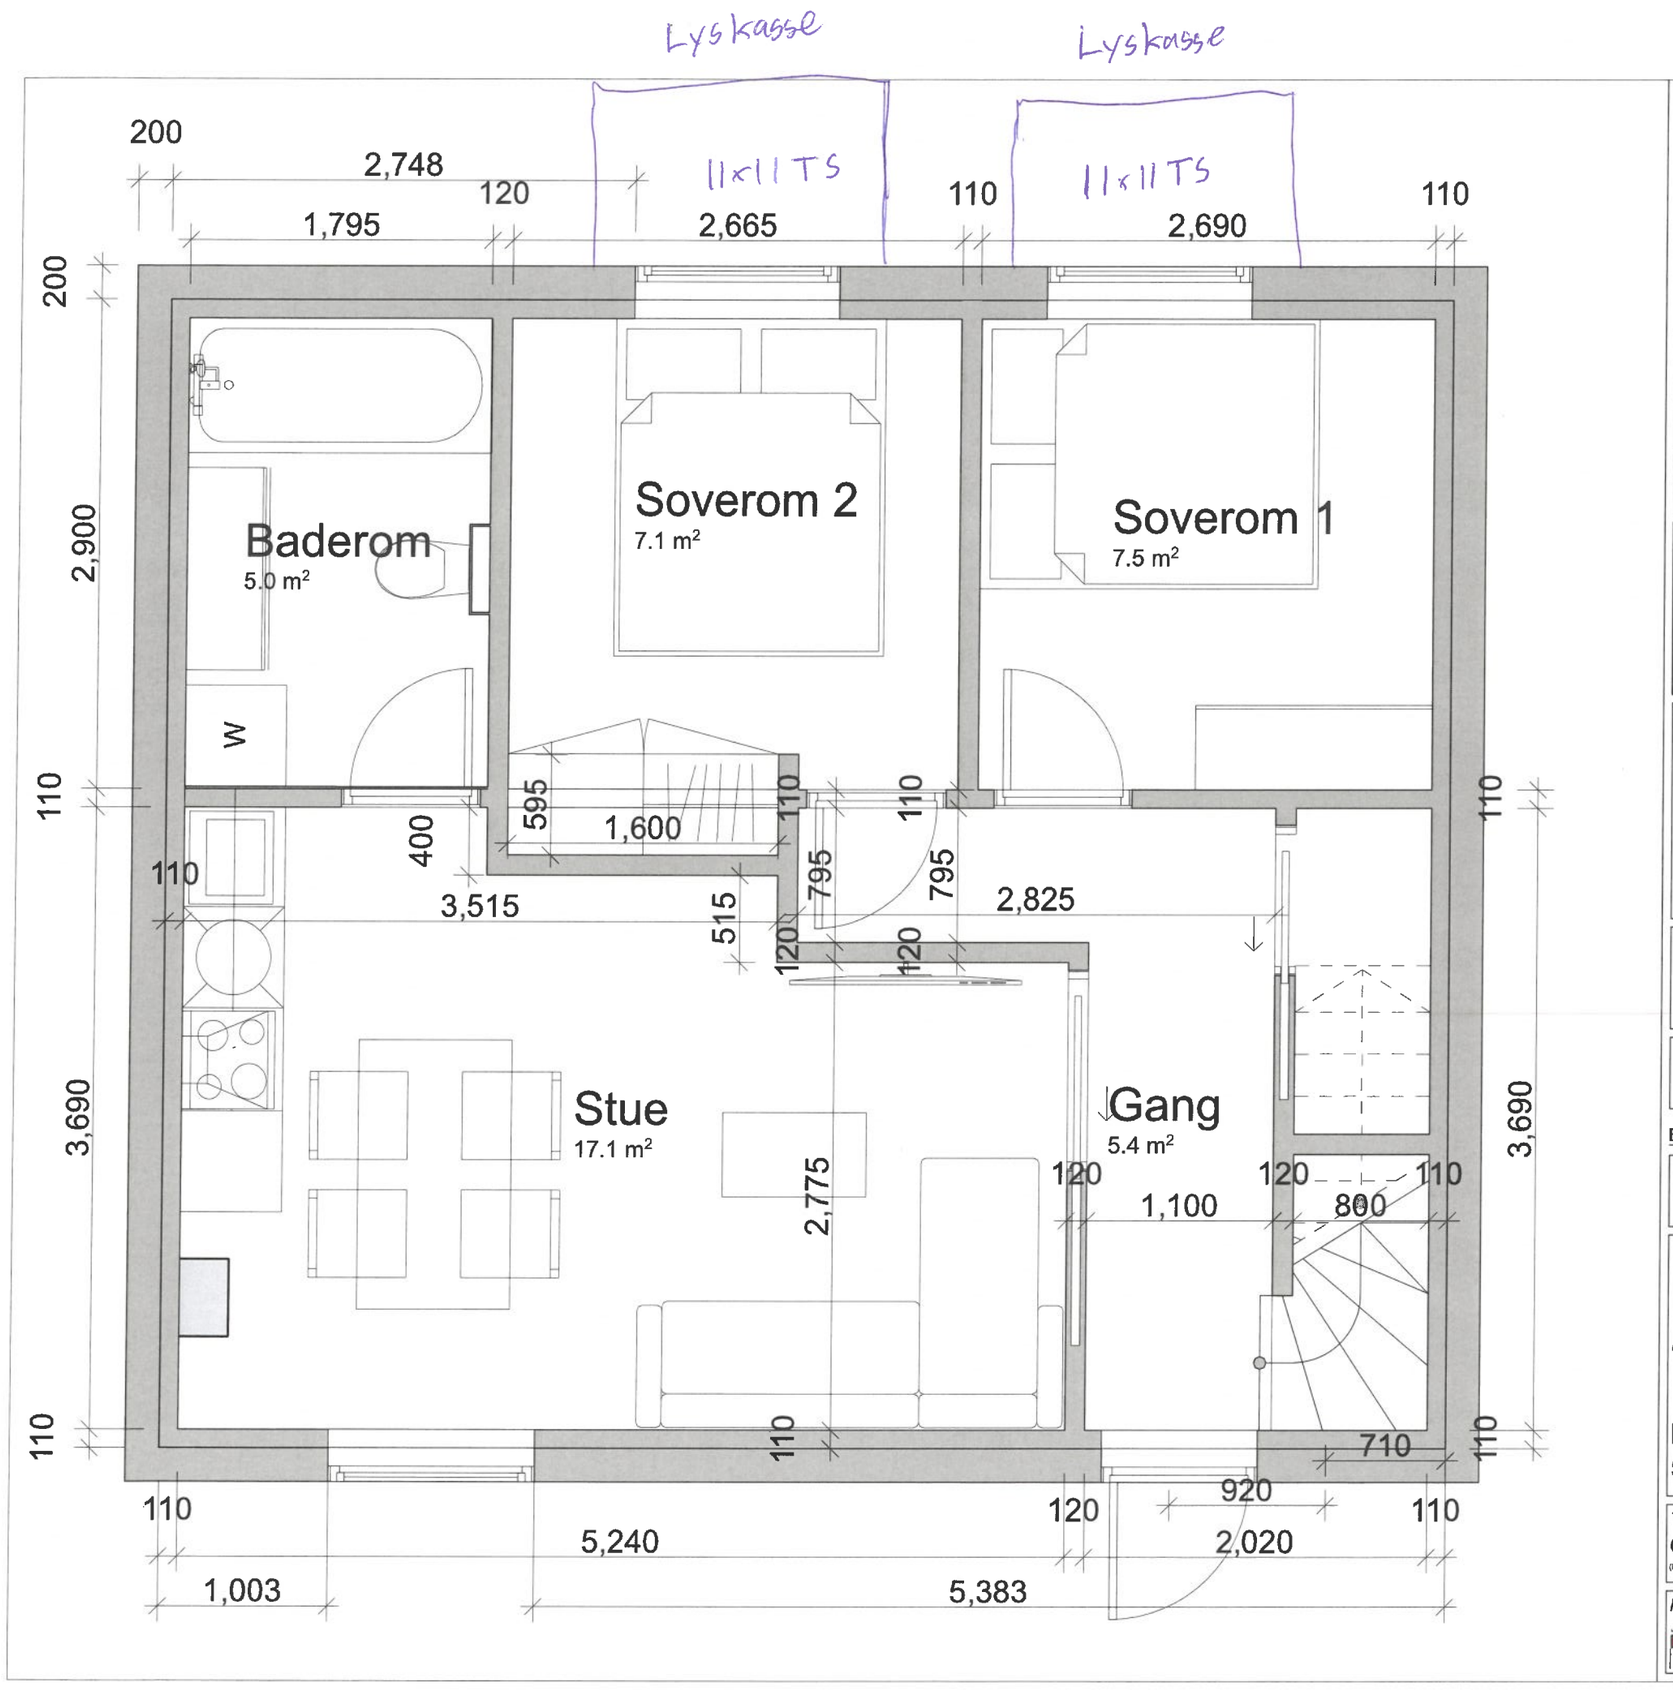

Revisjonsnummer:

Rev	Nr	Beskrivelse	Dato	Sign	Kontr

Nordpil:

Lokaliseringsfigur:

Målestav:

Fase:
Fase

Eksterne prosjektdata

Oppdragsgiver prosjektnr:
Prosjektnr

Eiendomsdata:
Gnr/Bnr/Festenr
Gnr/Bnr/Festenr

Prosjektkontroll

Målestokk:
1:50

Format:
A4

Tiltakshaver:
Knut Mehl

Prosjektinformasjon:
Rosendal
Baronivegen 27
5470 Rosendal

Dato:
26/03/2026

Tegnet av:

Kontrollert av:

Internt prosjektnr:
Int prosjnr

Tegningsnummer:
OOU A 2 20 002
(Etasje / Fag / System / Type / Løpenr)

Tittel:
Plan underetasje forslag

MMI indeksnivå:

000	025	050	075	100	125	150	175	200	225	250	275	300	325	350	375	400	425	450	475	500	525	550	575	600	625	650	675
Tidligfase				Grunnlagsinformasjon				Ferdig konsept				Underlag for detaljering				Arbeidsgrunnlag				Som bygget				I drift			